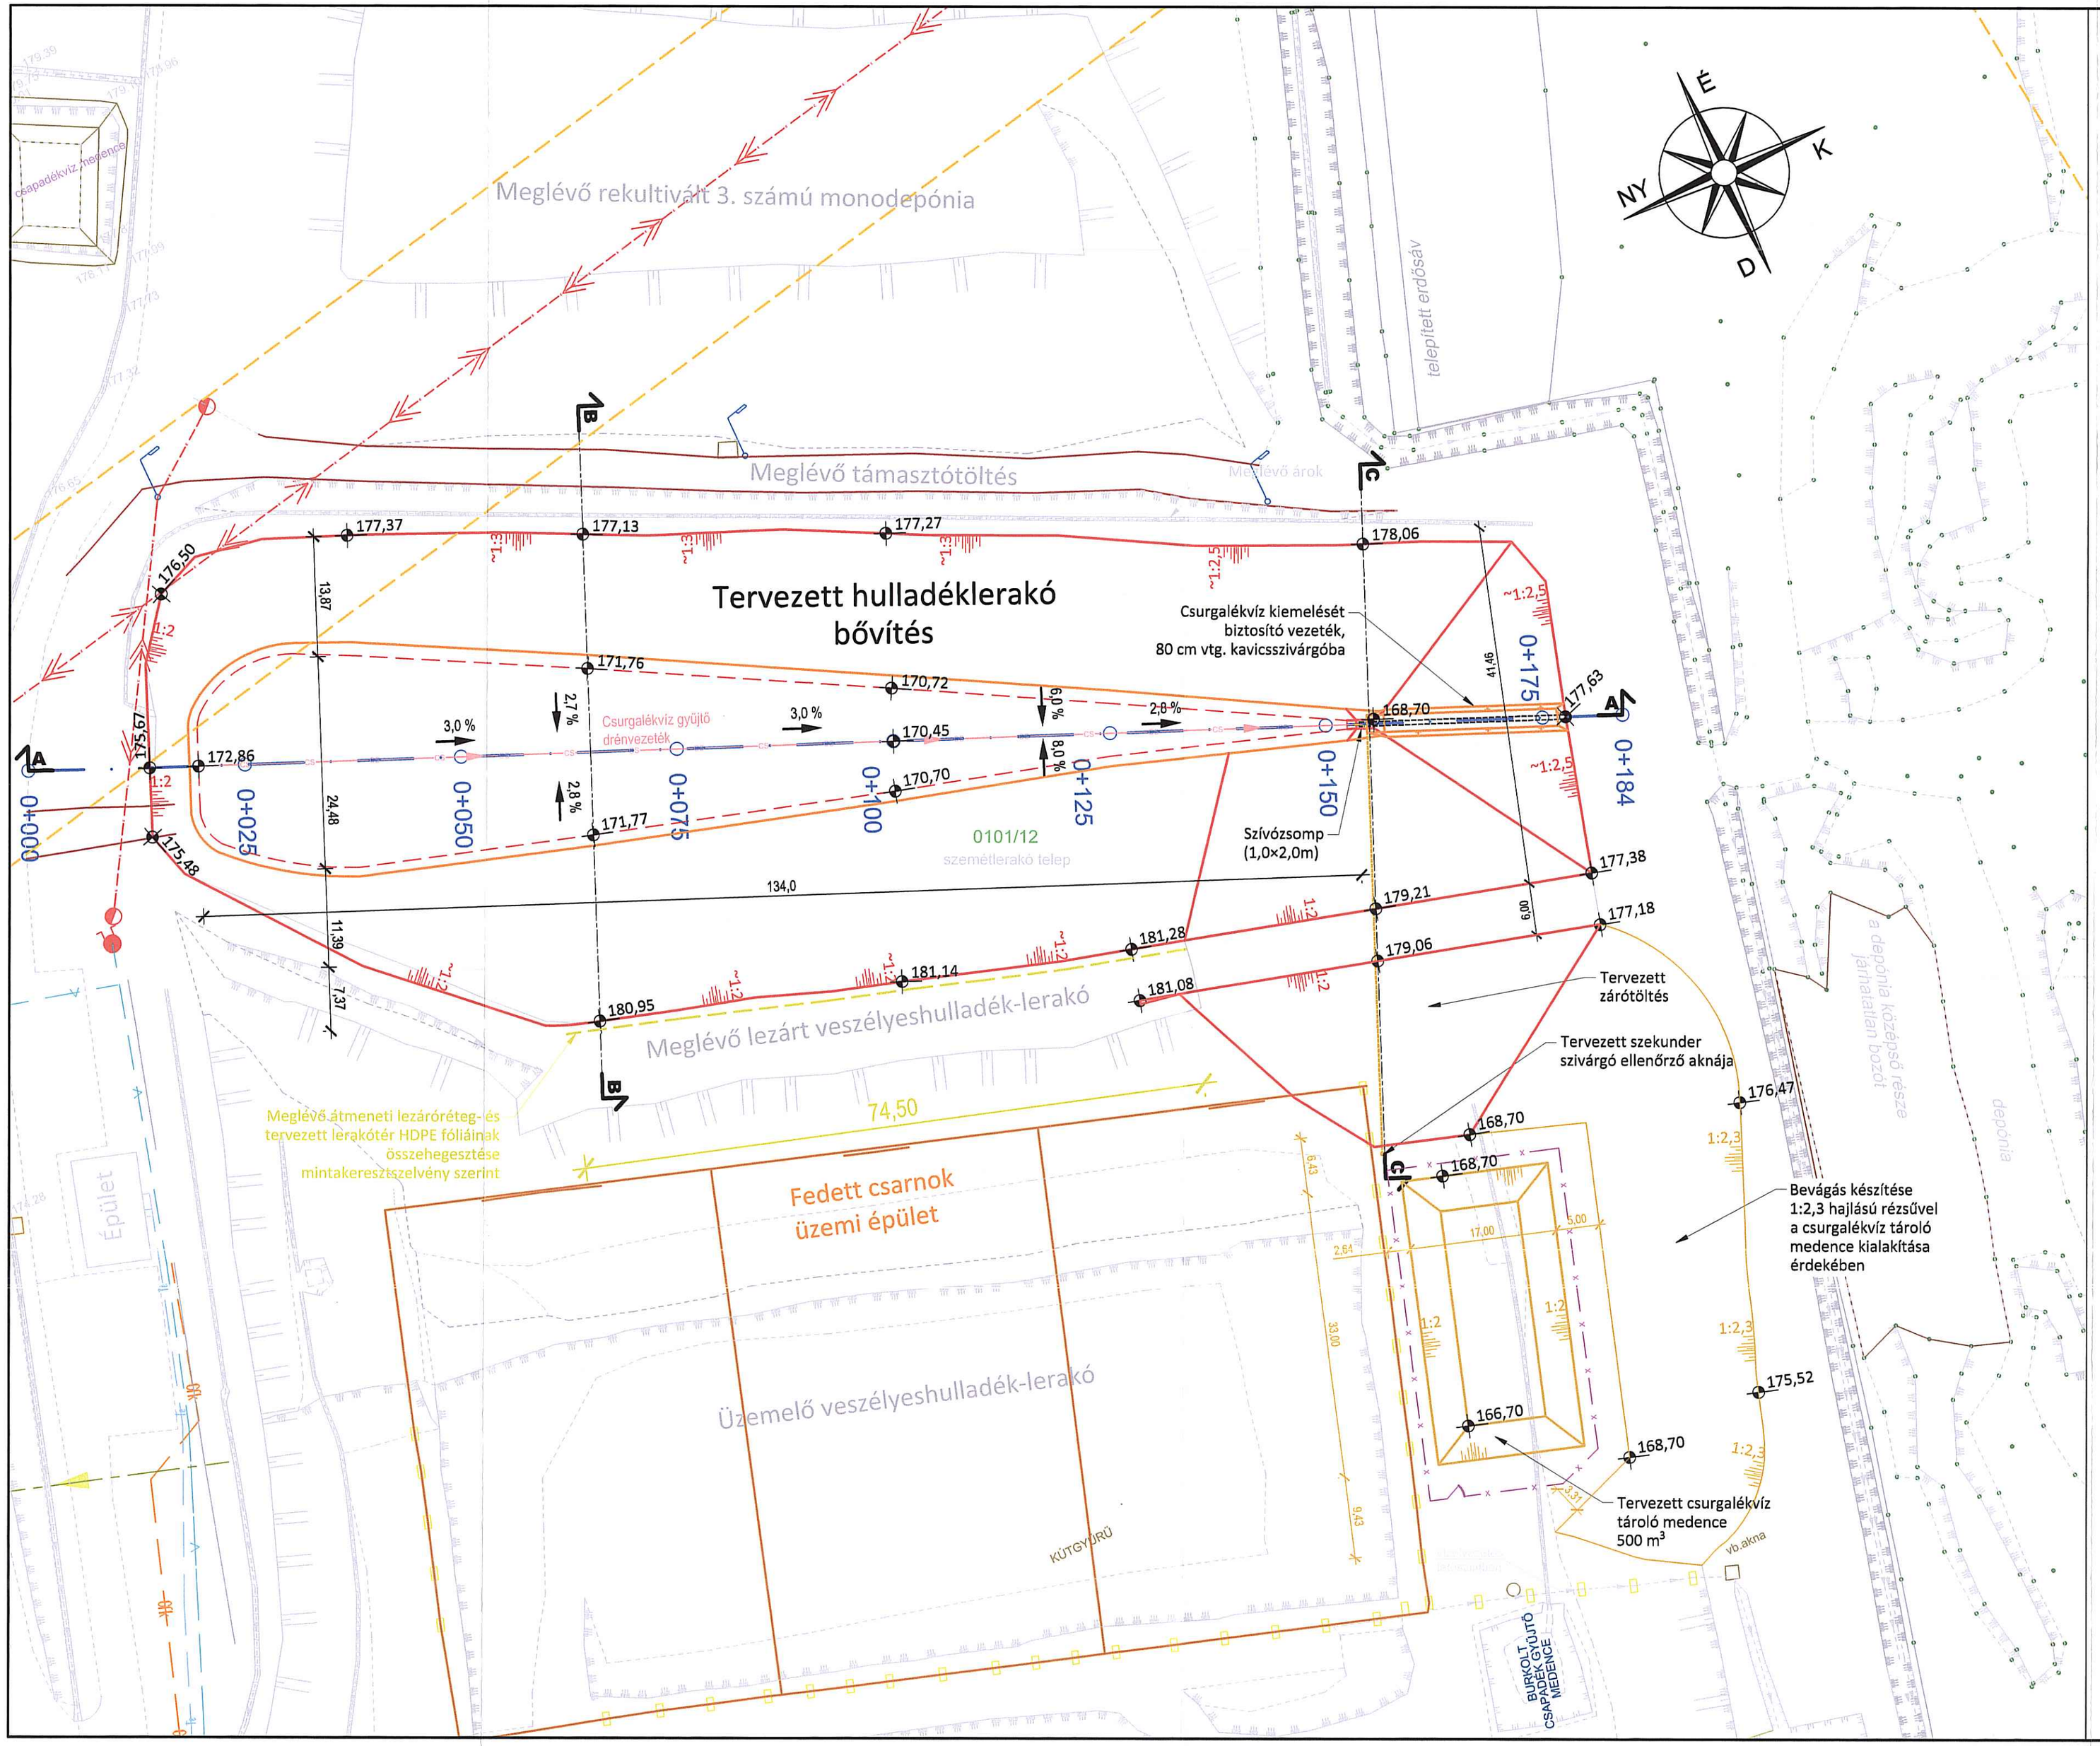

Jelmagyarázat:

- Meglévő létesítmények
- Elektromos vezeték
- Elektromos vezeték védőövezetének határa
- Ivóvíz vezeték
- Gázvezeték
- Ellenőrző vezeték
- Tervezett veszélyehulladék-lerakó
- Tervezett kavicsszivárgó határa
- Tervezett csurgalékvíz tároló medence
- Tervezett 2,0 m magas kerítés kapuval
- 181,28 Tervezett magasság

MEGVALÓSULÁSI TERV

Megbízó:	ÉHG-NEO Zrt. 3720 Sajókaza, 0101/13 hrsz.		
Tervező:	Három Kör Delta Kft. 3530 Miskolc, Lonovics József u. 6., Tel: 46/505-506		
Terv tárgya:	Sajókazai Hulladékkezelő Centrum Veszélyeshulladék-lerakó Határvölgy bővítés I. ütem	Munkaszám:	82/2020
		Alapszint:	BALTI
Tervfázis:	Építési engedélyezési terv	Dátum:	2021.05.
Rajz címe:	Részletes helyszínrajz	Rajz száma:	3.5
		Méretarány:	1:500

Ügyvezető igazgató:	Radeczky János ok. bányamérnök, okl. közlekedésépítő szakmérnök SZKV-1.1.-05-0782	Felelős tervező:	Koleszár Károly geológus GT 05-1141 VZ-TER 05-1141	Szakági tervező:	Bindics Attila építőmérnök, környezetmérnök 18-00801